


五泉市複合施設建設工事		外構工事	完成図
計画平面図			
縮尺 1/400 (A1) : 1/800 (A3)			
ver1	2021.08.04		

凡 例

工事区分	記 号	細 別	規 格	単 位	備 考
工種			形 状 寸 法		
種別					
施設整備					
園路広場整備工					
アスファルト舗装工		アスファルト舗装	密粒度アスコン(新20FH) t50	m2	駐車場部
		アスファルト舗装	密粒度アスコン(㊟13F) t40	m2	歩道部
		アスファルト舗装	密粒度アスコン(㊟13F) t50	m2	乗入部
コンクリート系舗装工		インターロッキング舗装-1	インターロッキングブロック ショットラスト仕上げ 100×200×t80	m2	広場部 ストロングペイ
		インターロッキング舗装-2	インターロッキングブロック ショットラスト仕上げ 100×200×t60	m2	広場以外
		コンクリート舗装	t70 表面はけ引き仕上げ	m2	駐車場部
土材系舗装工		ダスト舗装	t40	m2	外部遊具周り 館名サイン周り
石材系舗装工		碎石舗装-1	割ぐり石(50~150) t150	m2	建築周り
		碎石舗装-2	単粒度碎石(13~20) t100	m2	受水槽周り
区画線工		溶融式区画線-1	W150 基本線、駐車樹区画線、身障者ゼブラ	m	
		溶融式区画線-3	W300 停止線	m	
		溶融式区画線-4	W450 横断歩道、ゼブラ	m	
		溶融式区画線-5	W100 車椅子マーク	箇所	
		溶融式区画線-6	W100 駐停車禁止	箇所	防火水槽部
		駐停車禁止			

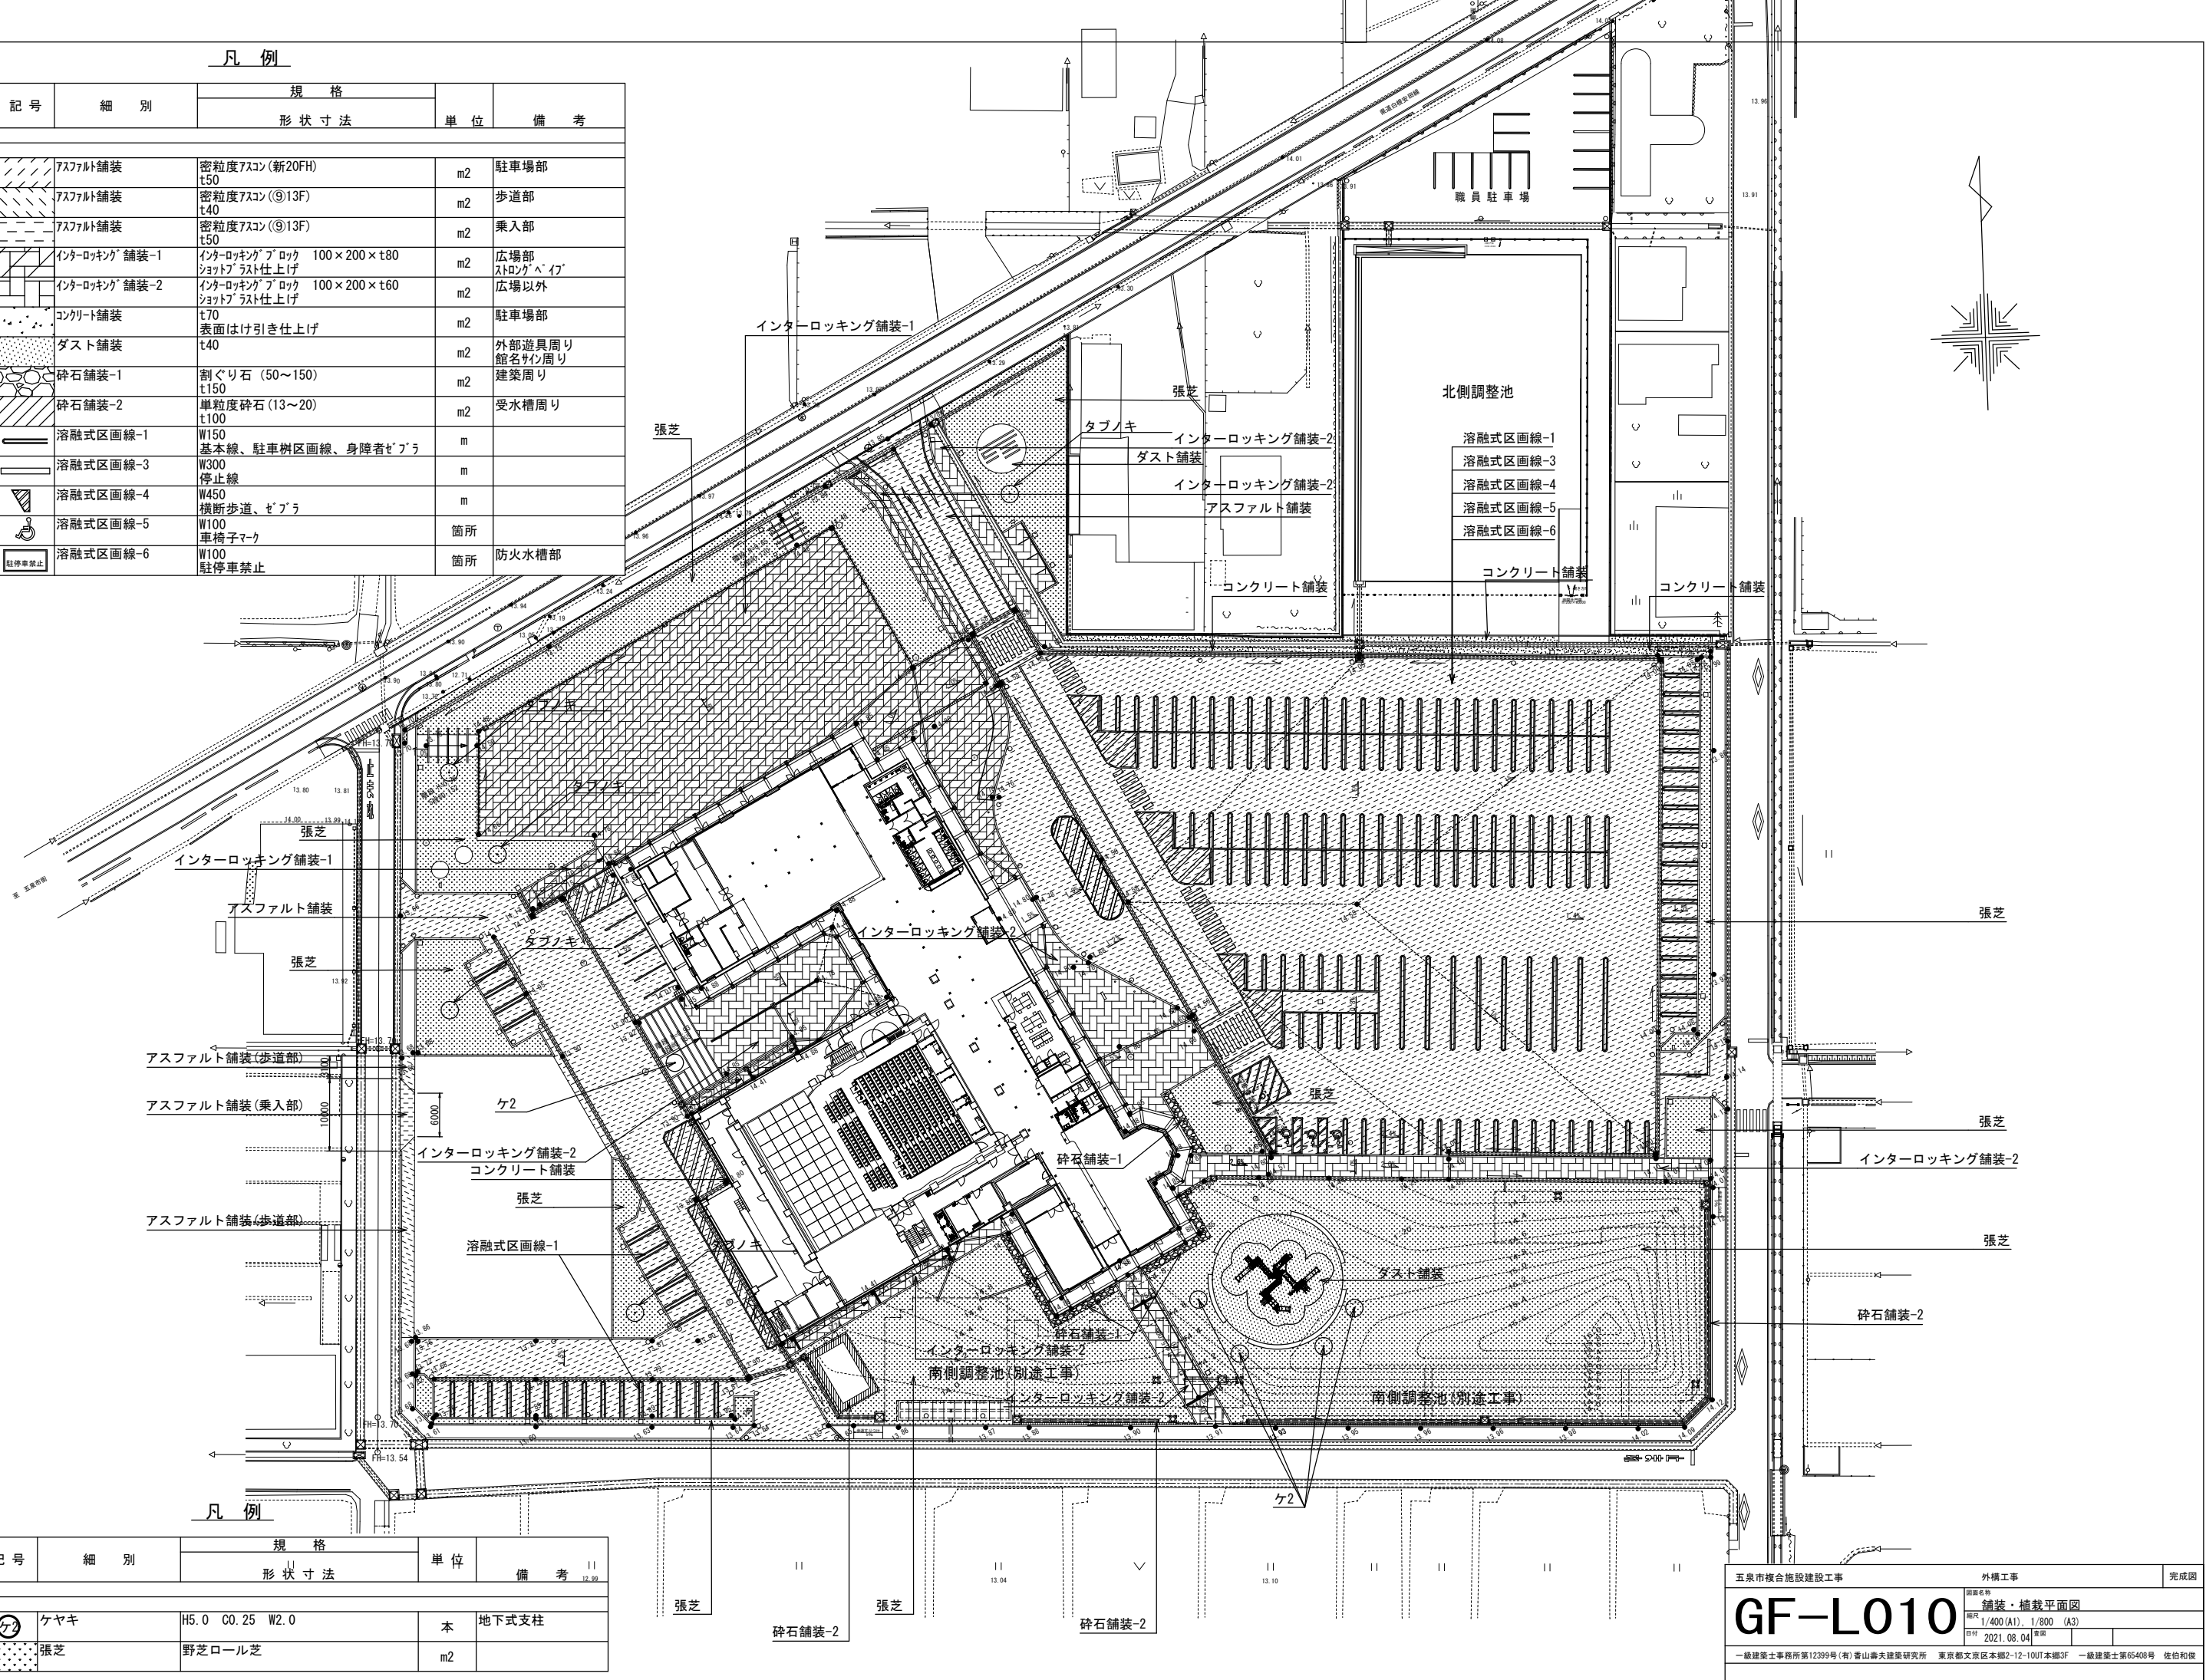

凡 例

工事区分	記 号	細 別	規 格	単 位	備 考
工種			形 状 寸 法		
種別					
植栽					
植栽工					
高木植栽工	ケ2	ケヤキ	H5.0 C0.25 W2.0	本	地下式支柱
地被類植栽工		張芝	野芝ロール芝	m2	

五泉市複合施設建設工事

外構工事

完成図

GF-L010


図面名称  
舗装・植栽平面図

縮尺  
1/400 (A1) : 1/800 (A3)

日付  
2021.08.04

製図  
東原

一級建築士事務所第12399号(有)香山舎建築研究所 東京都文京区本郷2-12-10UT本郷3F 一級建築士第65408号 佐伯和俊

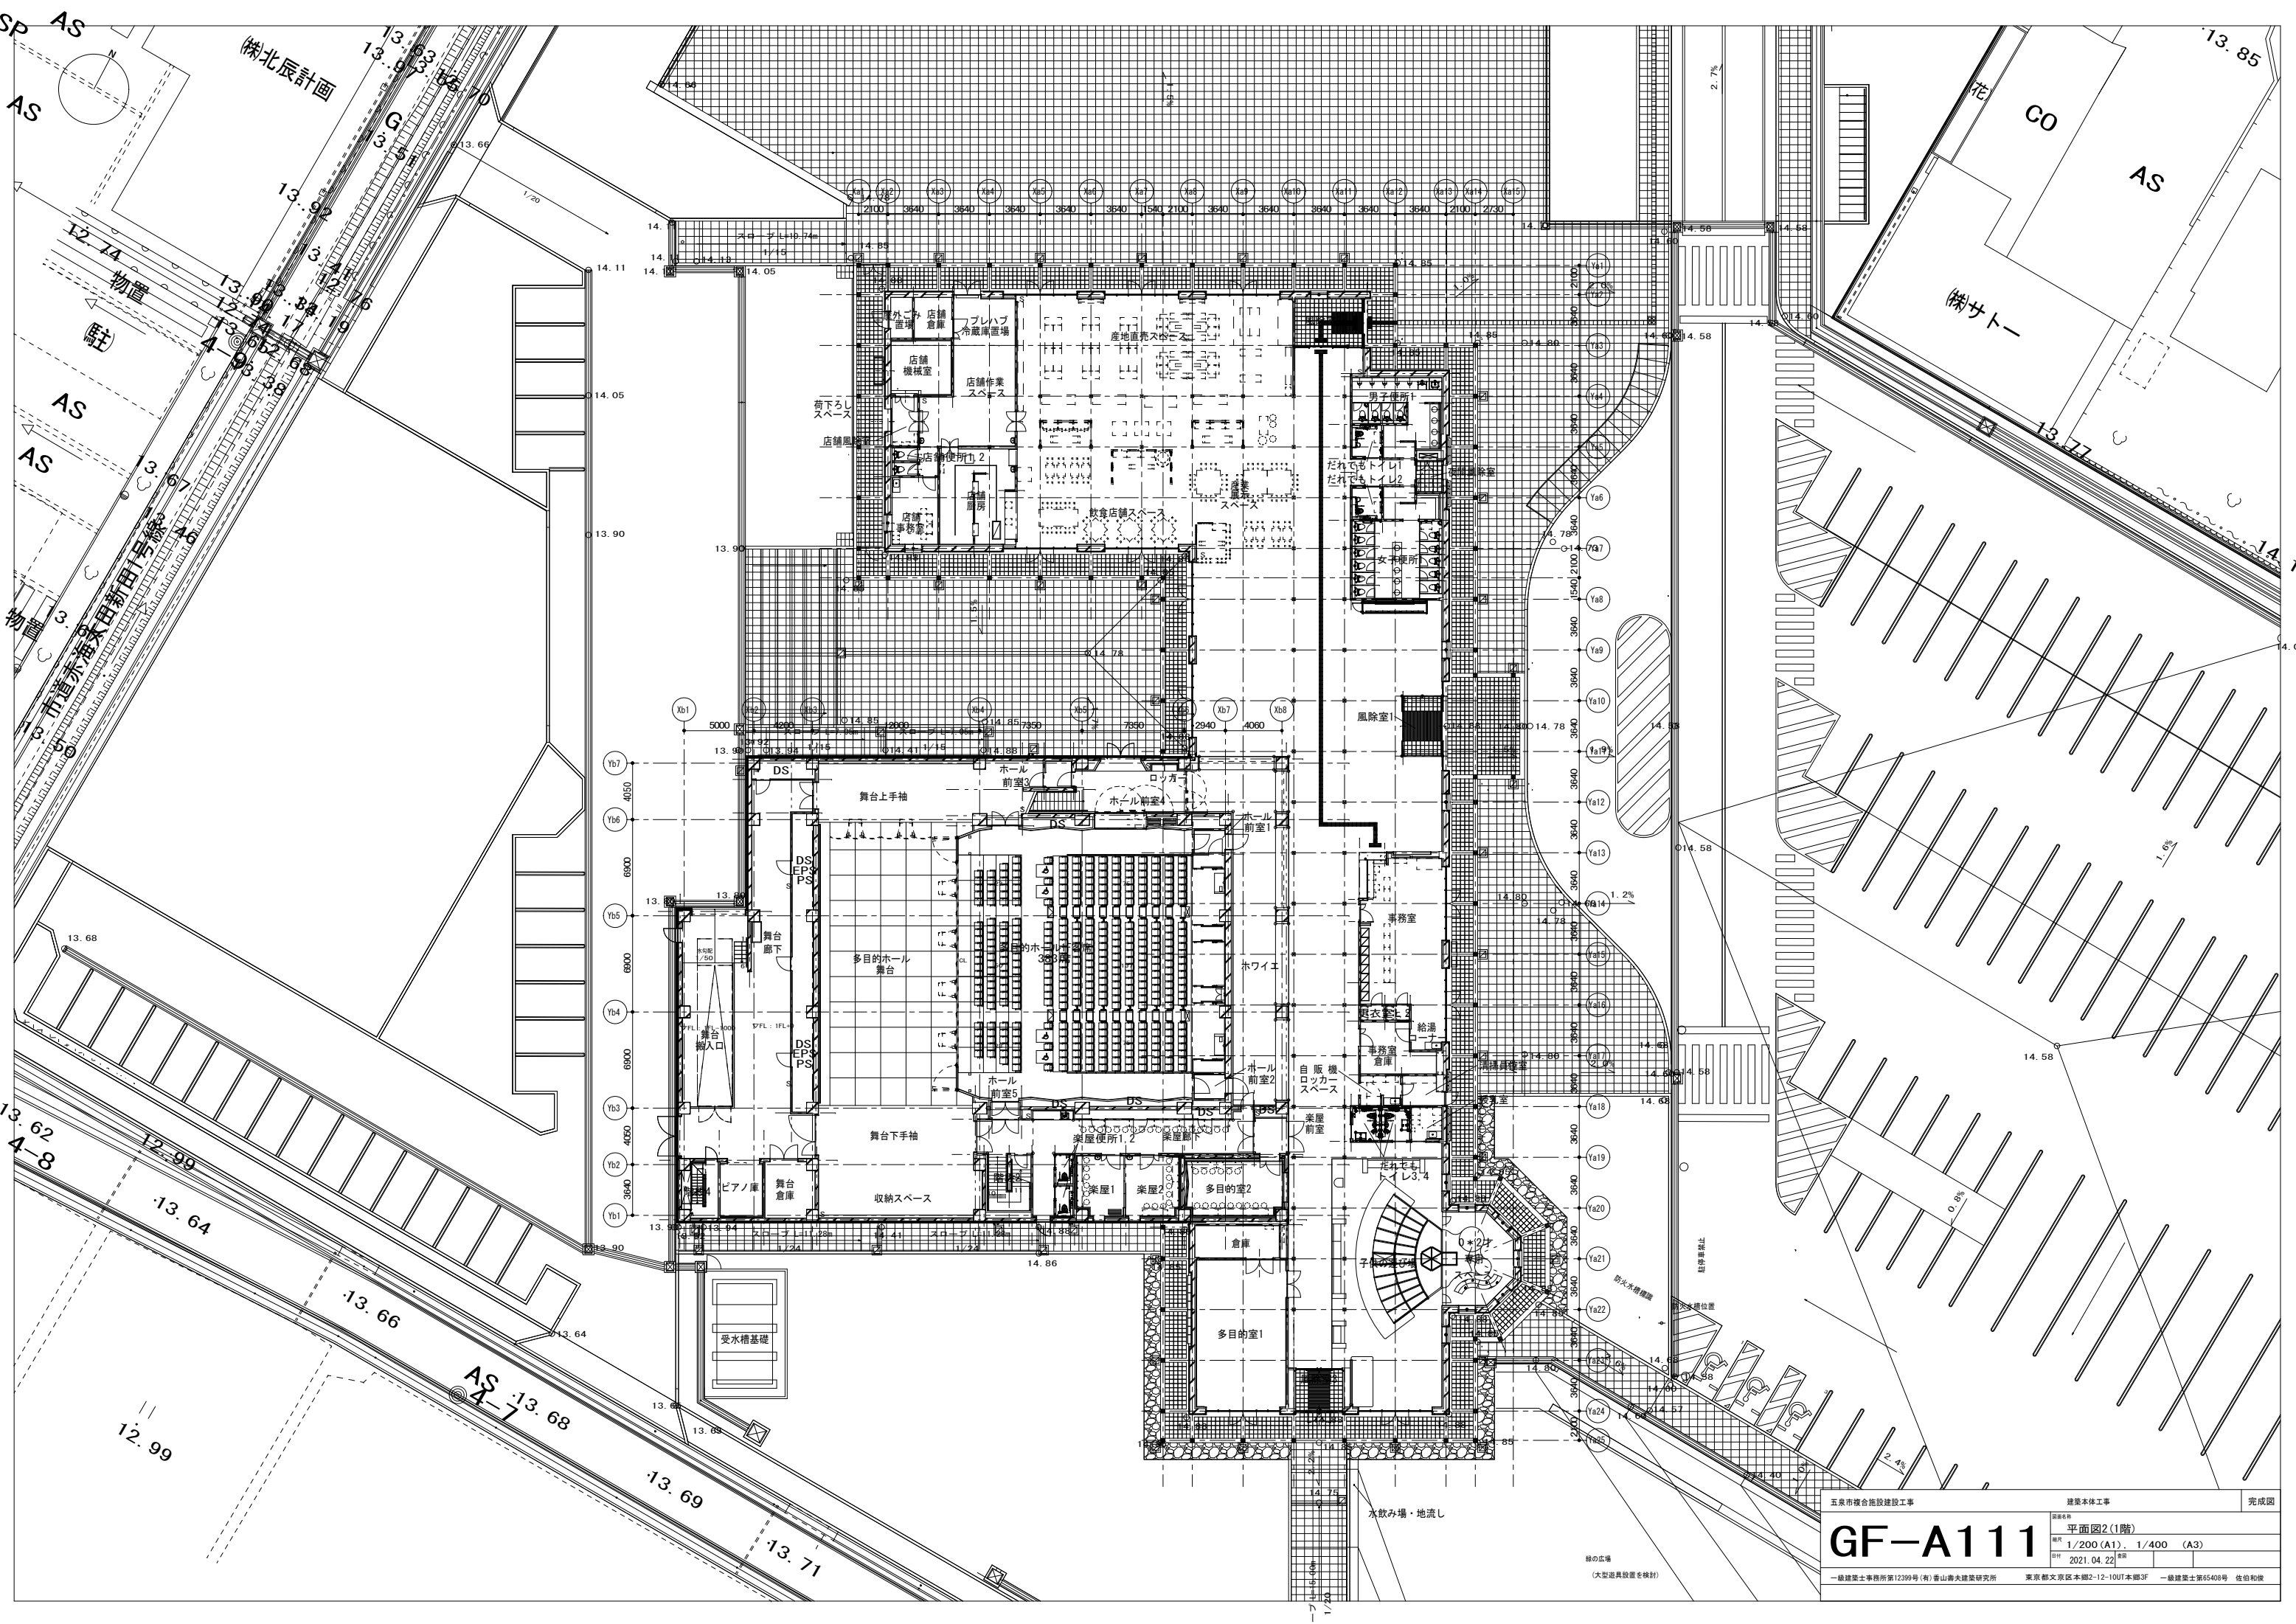

五泉市複合施設建設工事		建築本体工事	完成図
<div>図面番号</div> <div>平面図2(1階)</div>			
<div>縮尺</div> <div>1/200 (A1), 1/400 (A3)</div>		<div>日付</div> <div>2021.04.22</div>	
<div>一級建築士事務所第12399号 (有) 香山興夫建築研究所</div> <div>東京都文京区本郷2-12-10UT本郷3F</div> <div>一級建築士第5408号 佐伯和俊</div>			



